




BOVENAANZICHT
 schaal 1:100
 BUIGSTRAAL KOKERS: R=290M

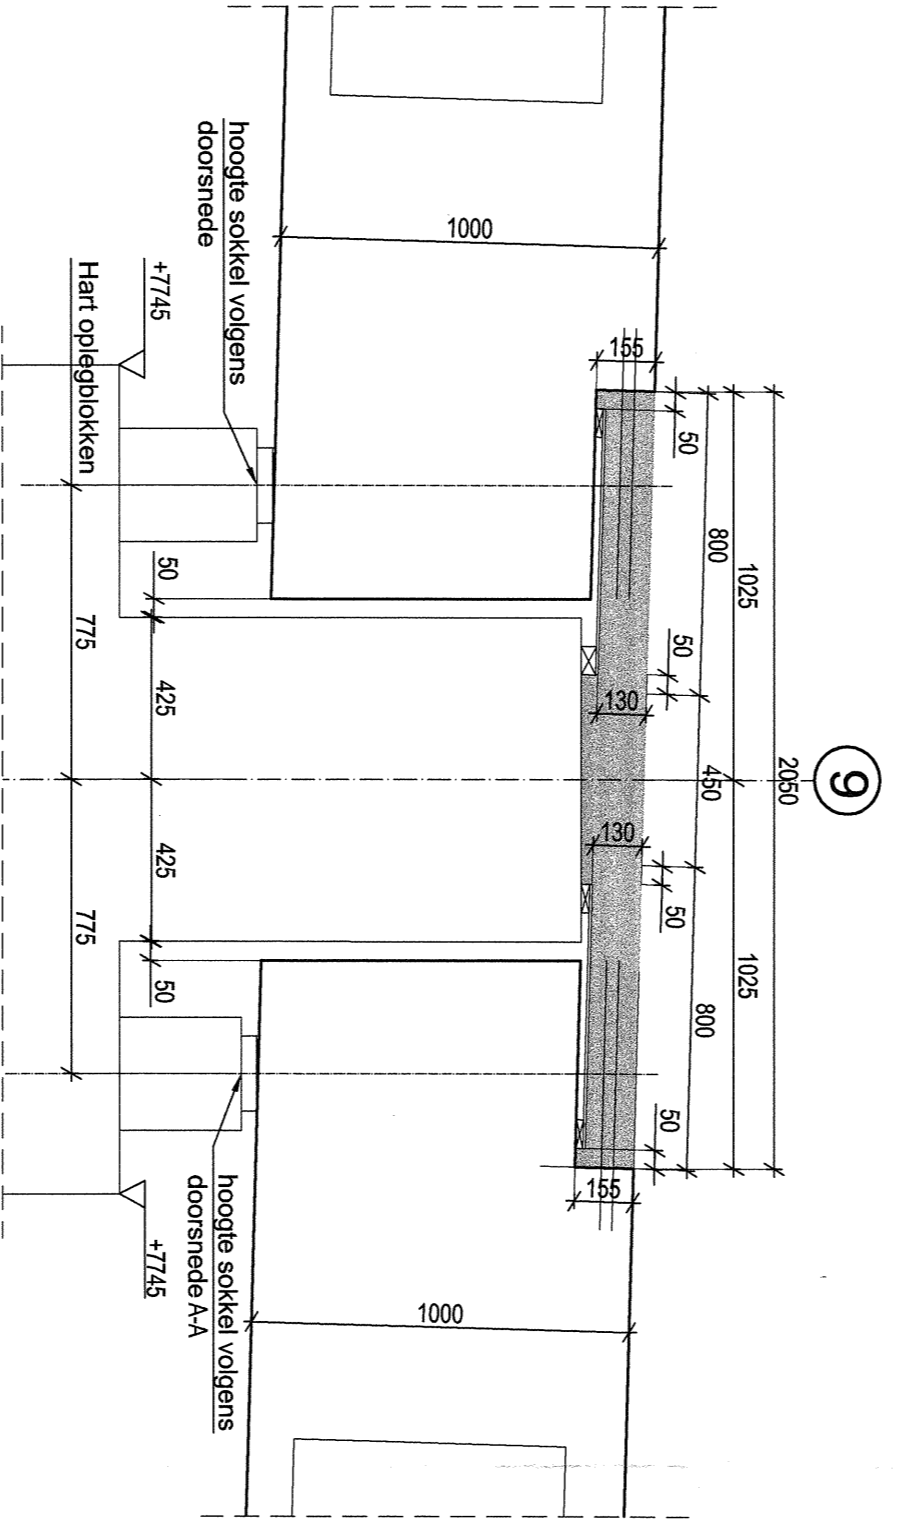


DETAIL OPLEGGING (AS 9)
 schaal 1:20

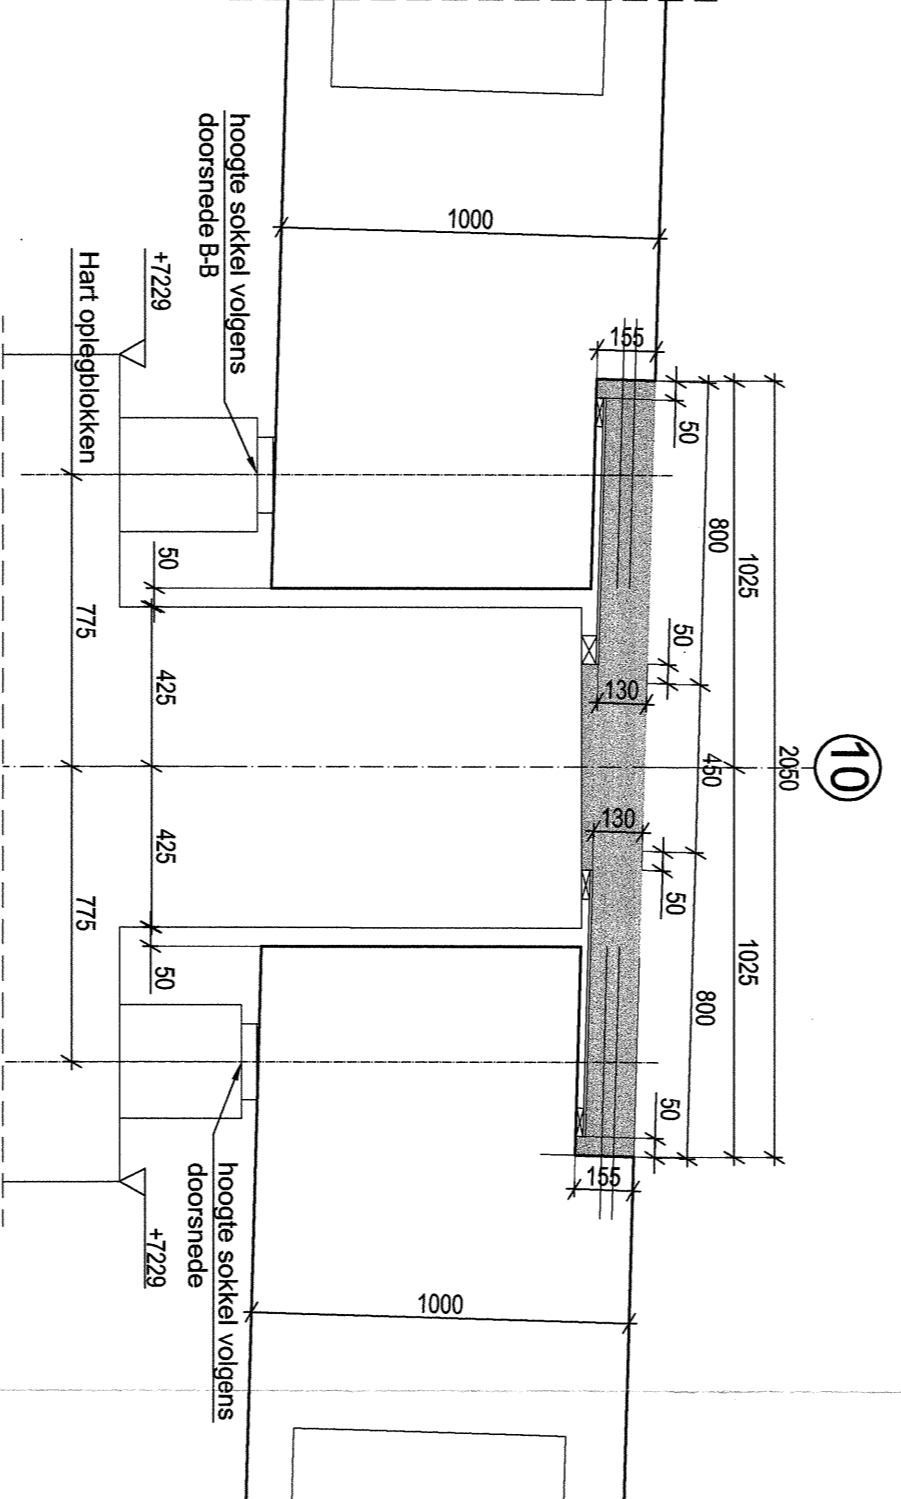


DETAIL OPLEGGING (AS 10)
 schaal 1:20

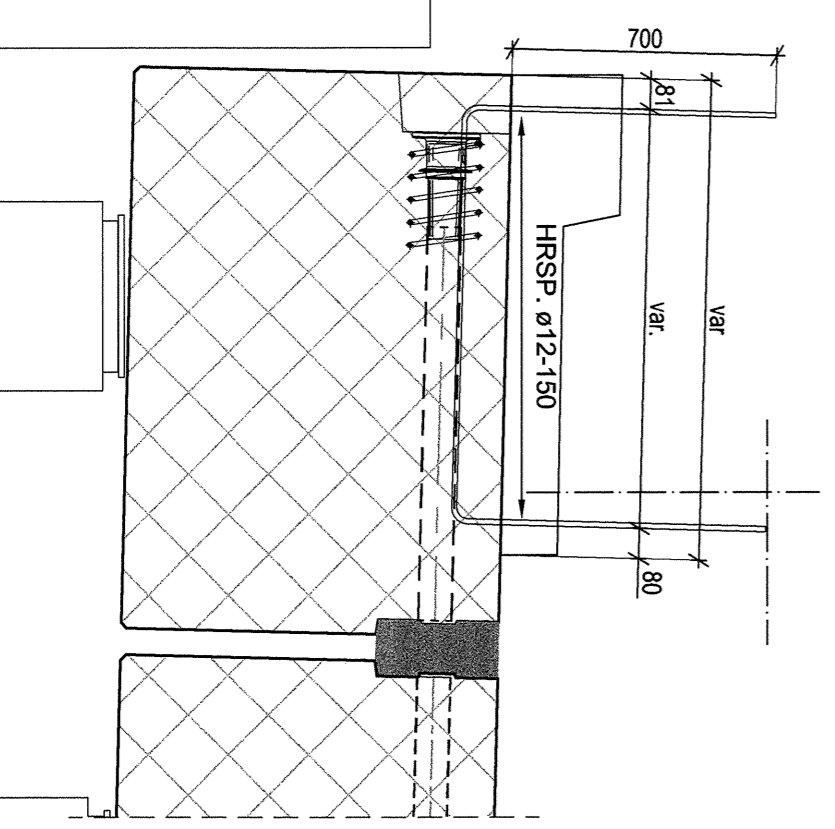


DETAIL 1 - STEKWAPENING
 schaal 1:20

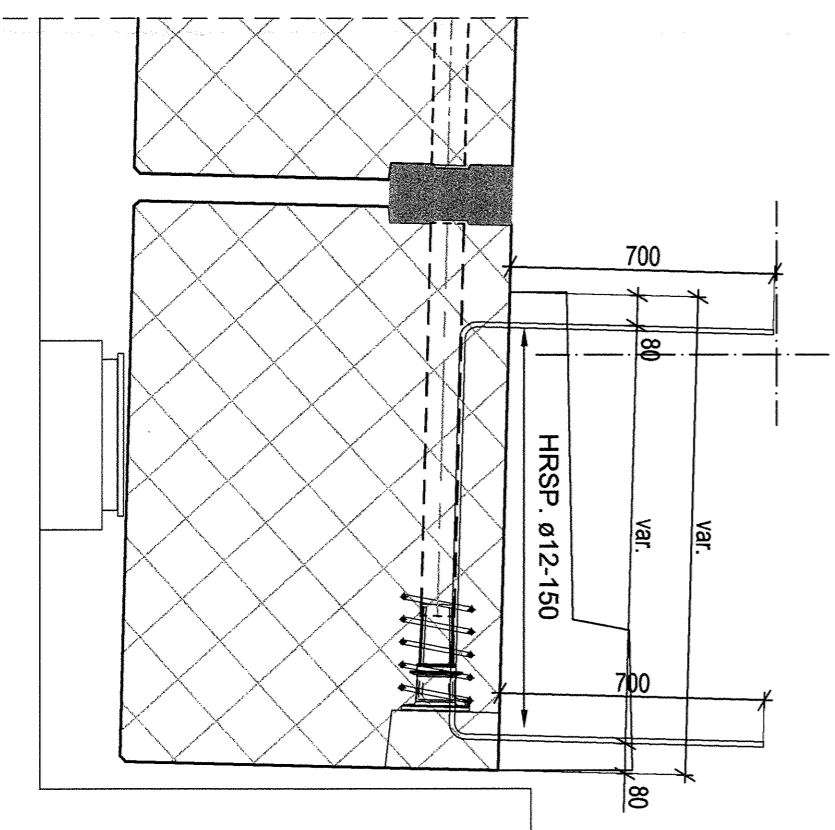

DETAIL 2 - STEKWAPENING
 schaal 1:20

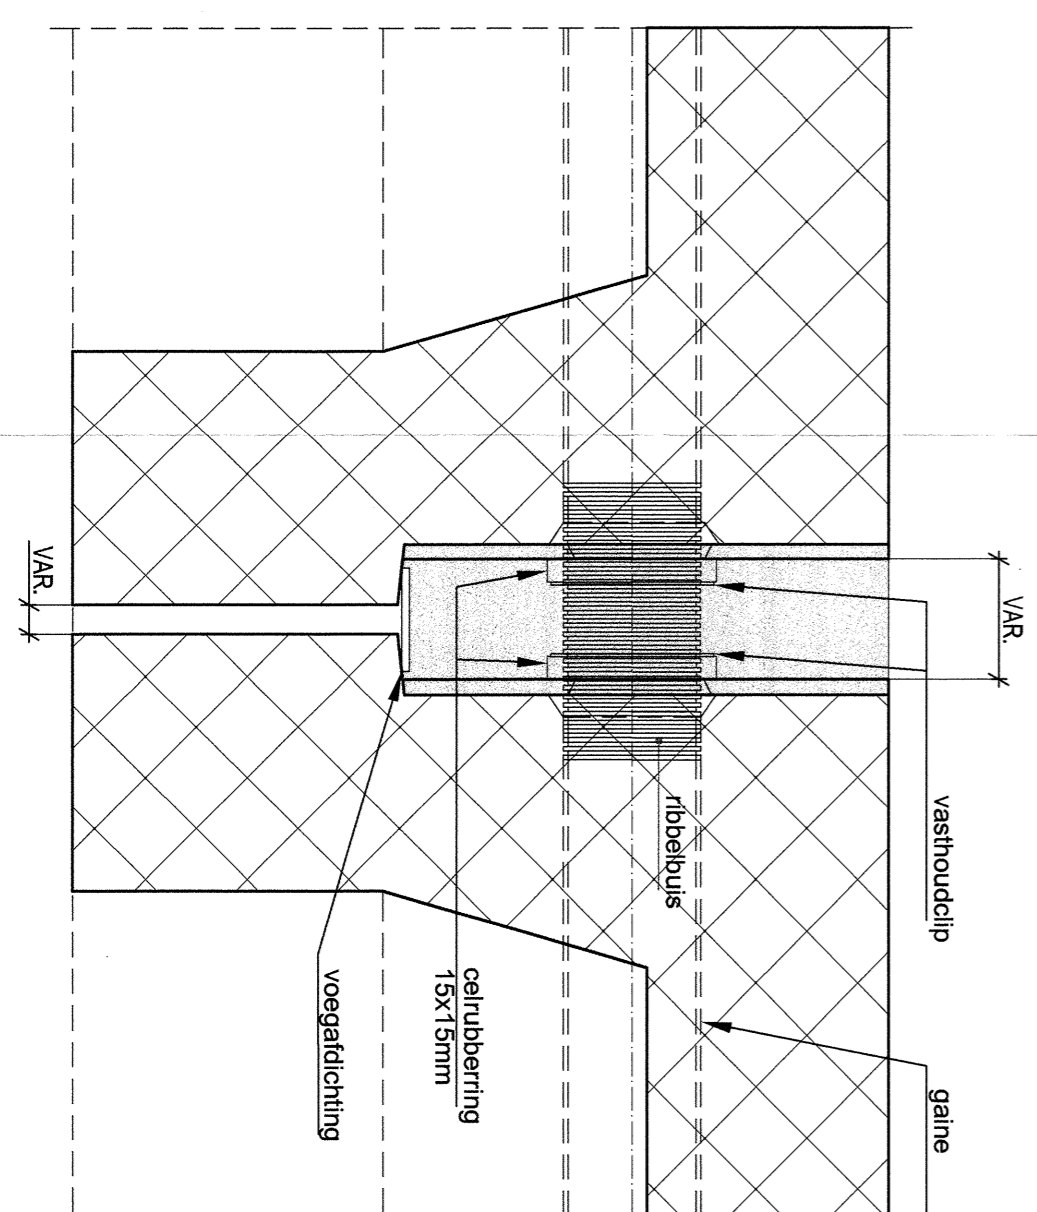


DETAIL GAINE RIBBELBUIS
 schaal 1:5
 LIGGERS ONDER VERKANTING

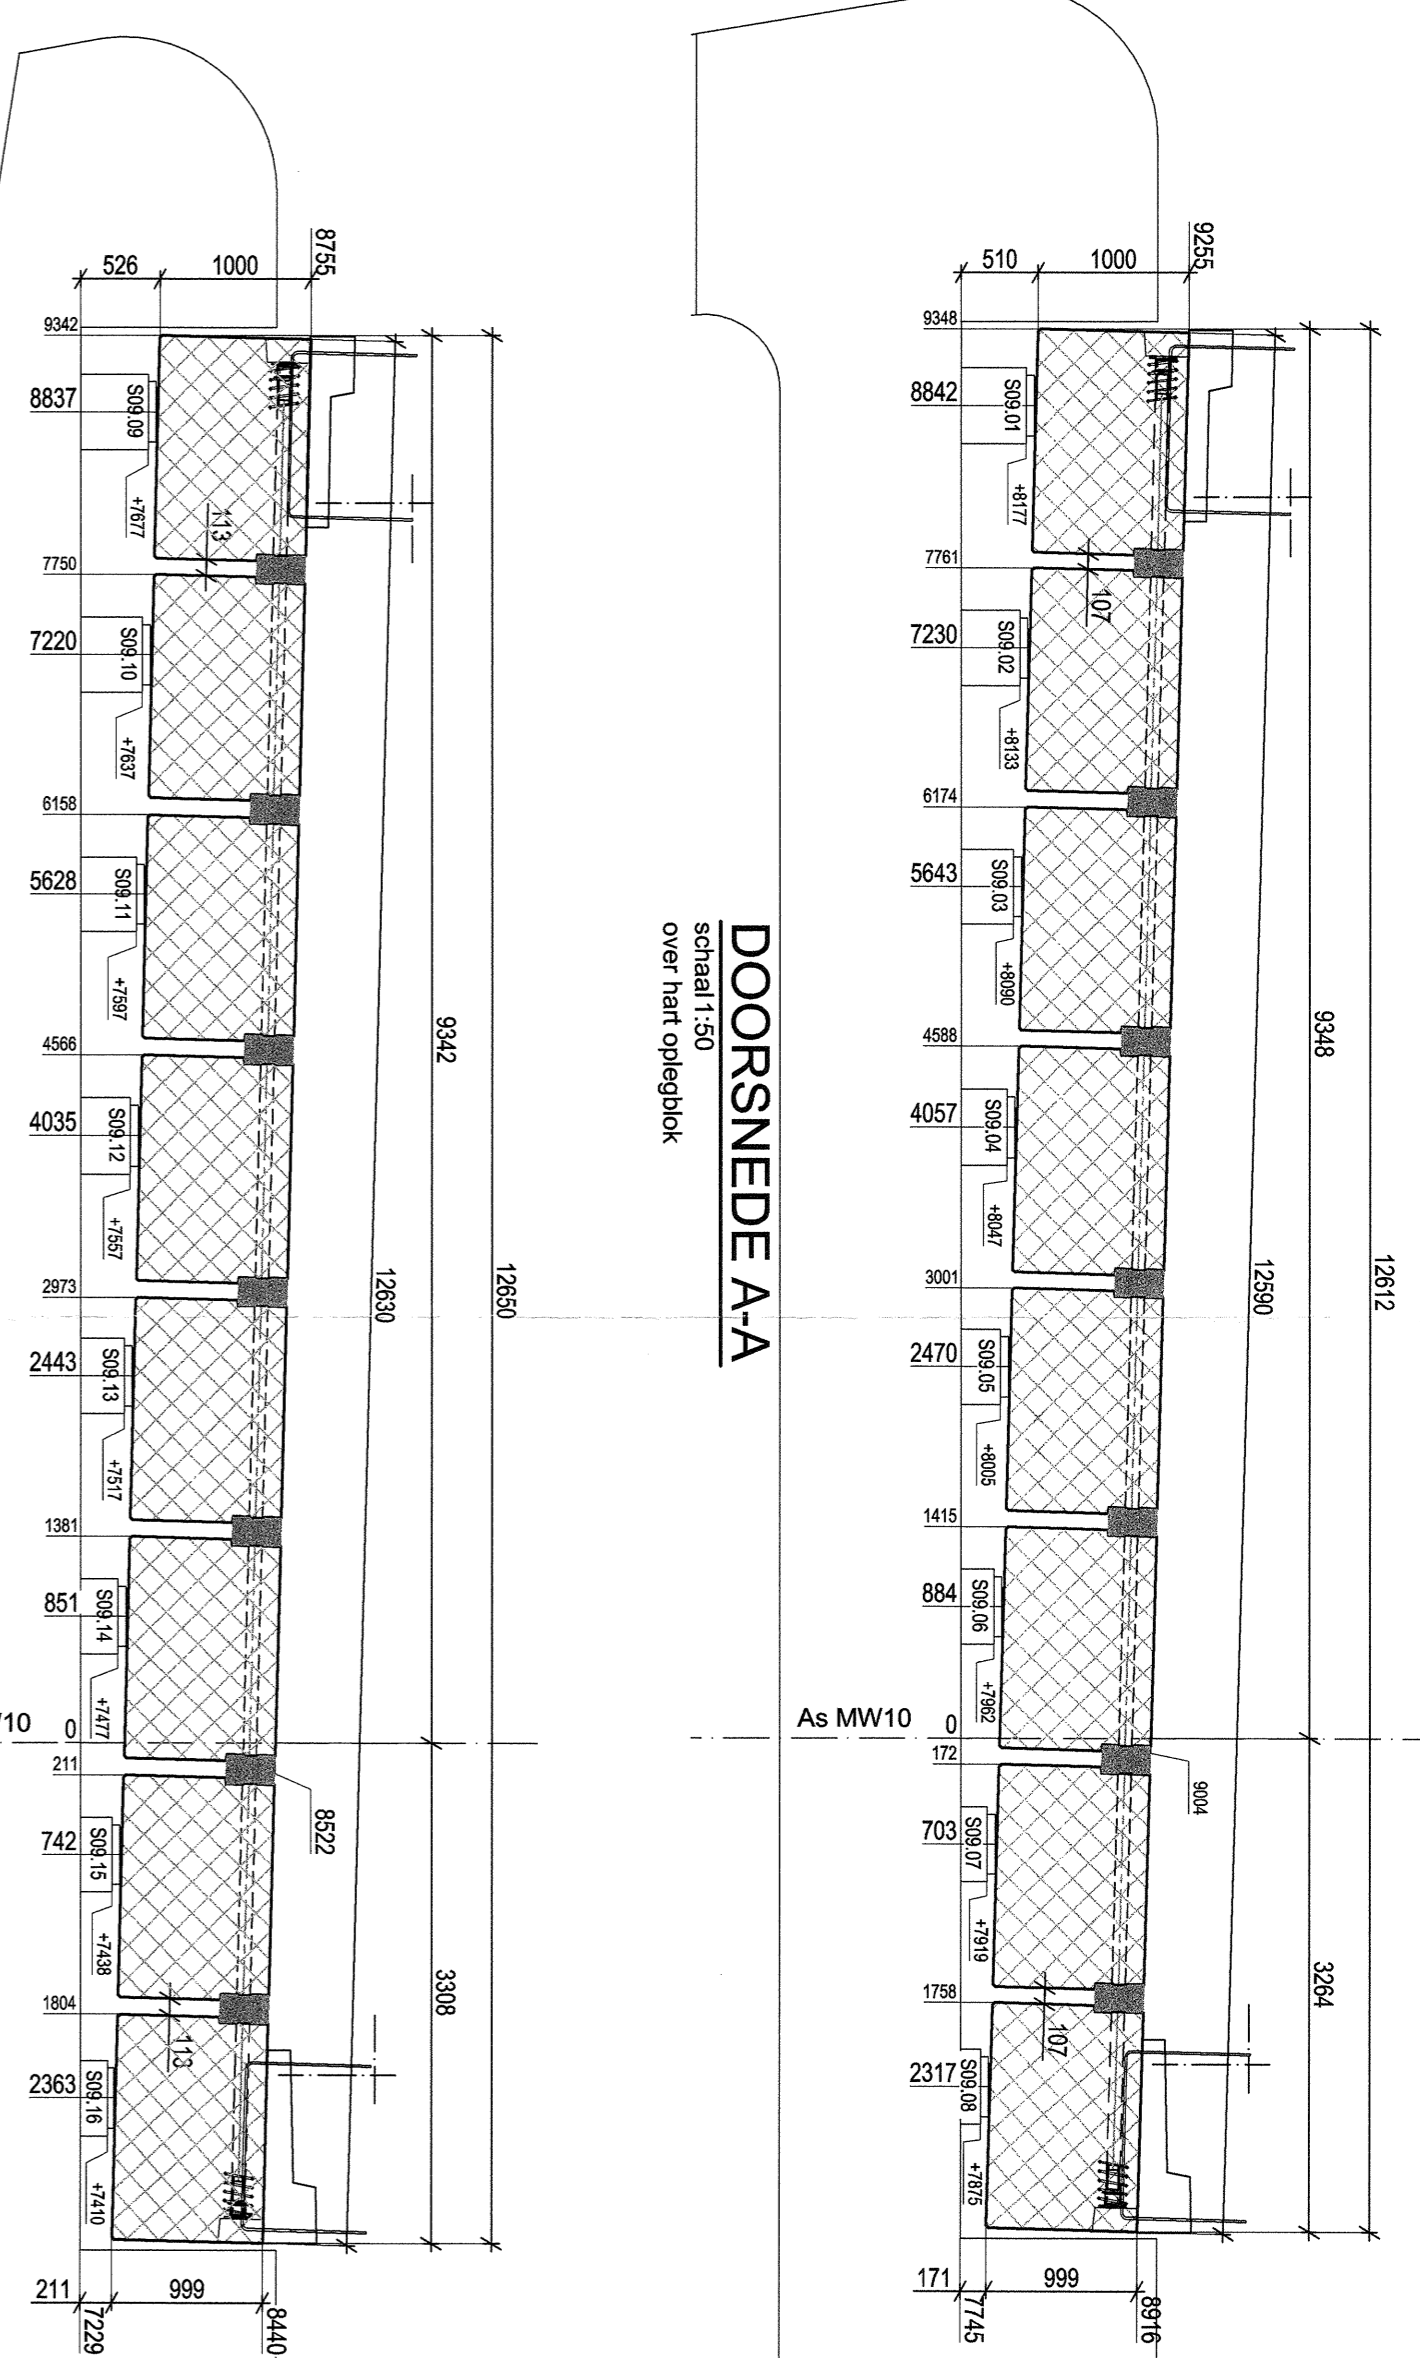


DOORSNEDE BB
 schaal 1:50
 over hart oplegblok

DOORSNEDE AA
 schaal 1:50
 over hart oplegblok

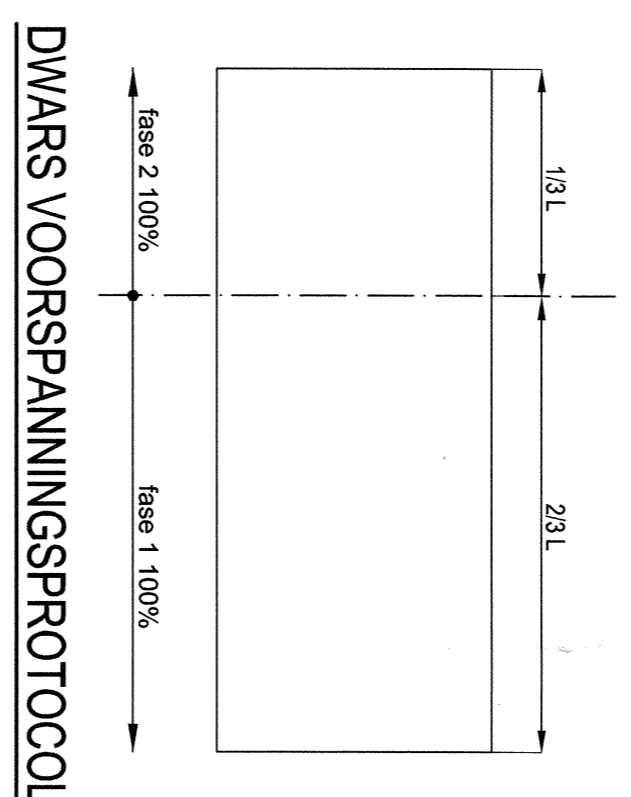

DWARS VOORSPANNINGSPROTOCOL

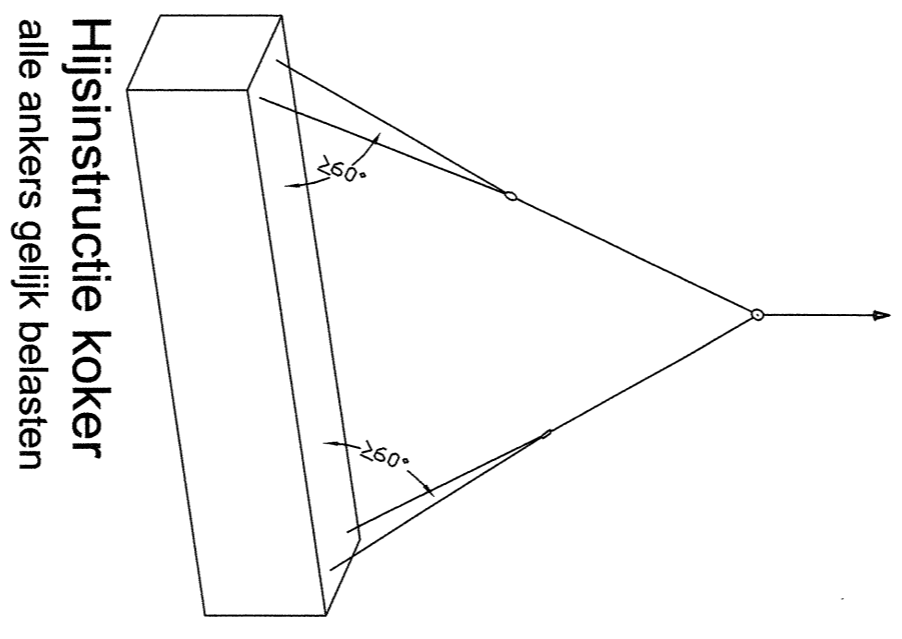

 alle ankers gelijk belasten

Meik	Totaal	Aantal	Breedte	Hoogte	Lengte	Gewicht	Hijsvoorziening
mm	mm	mm	mm	mm	mm	kg	
OB-C1-1	1	1	1480	29033	62308	147	47-HIJSLUS 32 TON
OB-C2-1	1	1	1480	1000	29224	62313	47-HIJSLUS 32 TON
OB-C3-1	1	1	1480	1000	29411	62611	47-HIJSLUS 32 TON
OB-C4-1	1	1	1480	1000	29596	62901	47-HIJSLUS 32 TON
OB-C5-1	1	1	1480	1000	29782	63192	47-HIJSLUS 32 TON
OB-C6-1	1	1	1480	1000	29969	63477	47-HIJSLUS 32 TON
OB-H1-1	1	1	1480	1000	29843	62766	47-HIJSLUS 32 TON
OB-H1-1	1	1	1480	1000	30156	65236	47-HIJSLUS 32 TON

GEVEENS LANGSVOEGEN

- mat. bekistingsplaat: volkomaat, dikte volgens opgave montagebedrijf
- sferieklesse voegen: C35/45 (min. C20/25 voor aanbrengen dwarsvoorspanning)
- miltuiklasse: X03, XF4 en XC4 (liggers & langsvoegen)
- Dekking (o.k. rijk): 40 mm
- Hoogovercement: CEM III/B 42,5 LH HS
- Langsvoegen vullen door Betonson
- Elastofiel leveren en aanbrengen door derden
- Voegprofiel buigslappe voeg met bijbehorende wapening door derden

GEVEENS OPLEGBLOKKEN: zuiver horizontaal stellen (in beide richtingen).

OPLEGBLOKKEN AS 9:

- Oplegblokken: weergegeven op legplan
- Rijkteklasse: 2' afm. TP'h = 200x400x52
- Mikteldiepte: 6' afm. TP'h = 200x400x52mm
- oplegblokken aan bovenzijde opvullen met i.h.w. gemasakte epoxy scheggen

OPLEGBLOKKEN AS 10:

- Oplegblokken indicatief weergegeven op legplan
- Rijkteklasse: 2' afm. TP'h = 200x400x41mm
- Mikteldiepte: 6' afm. TP'h = 200x400x41mm
- oplegblokken aan bovenzijde opvullen met i.h.w. gemasakte epoxy scheggen

HJLSLUSSEN

Hijslusen verdiept eijlslijpen en inkassingen vullen met kimparme cementgebonden mortel

GEVEENS DWARSVOORSPANNING:

VOORSPANNINGSTEEM (STRENGEN): - spanverankering type Tensa 7 MTA1 met 7 strengren.

- strengren Ø15,7 kwaliteit Fcp1860 en E=2x10⁵ N/mm²
- voorspankracht voor blokken Fp0 = 210 kN/streng
- verlenging lg.v. Fp0: 7mm/m.
- wigzetting spaanzijde: 7mm.

OPMERKINGEN:

- Inpleeten voorspankanalen door Betonson
- voorspannen gepreïnduceerd beton
- gemaspord beton: C35/45 (B45)
- peltmaten in mm Lou, M4P
- hoeken in het 360-graden stelsel
- coördinaten in mm
- oplegblokken indicatief getekend

Legplan & details veld 9-10

M5 : As Built

L009 6104

INTUSSON

